


N:\516168516687\BIMVA_TIA\K1101-04_Plan.dwg - FrLHe - Plottet: 2018-08-22, 11:14:46 - LAYOUT = 02 - XREF = Modell_Fylling_2D_Kart

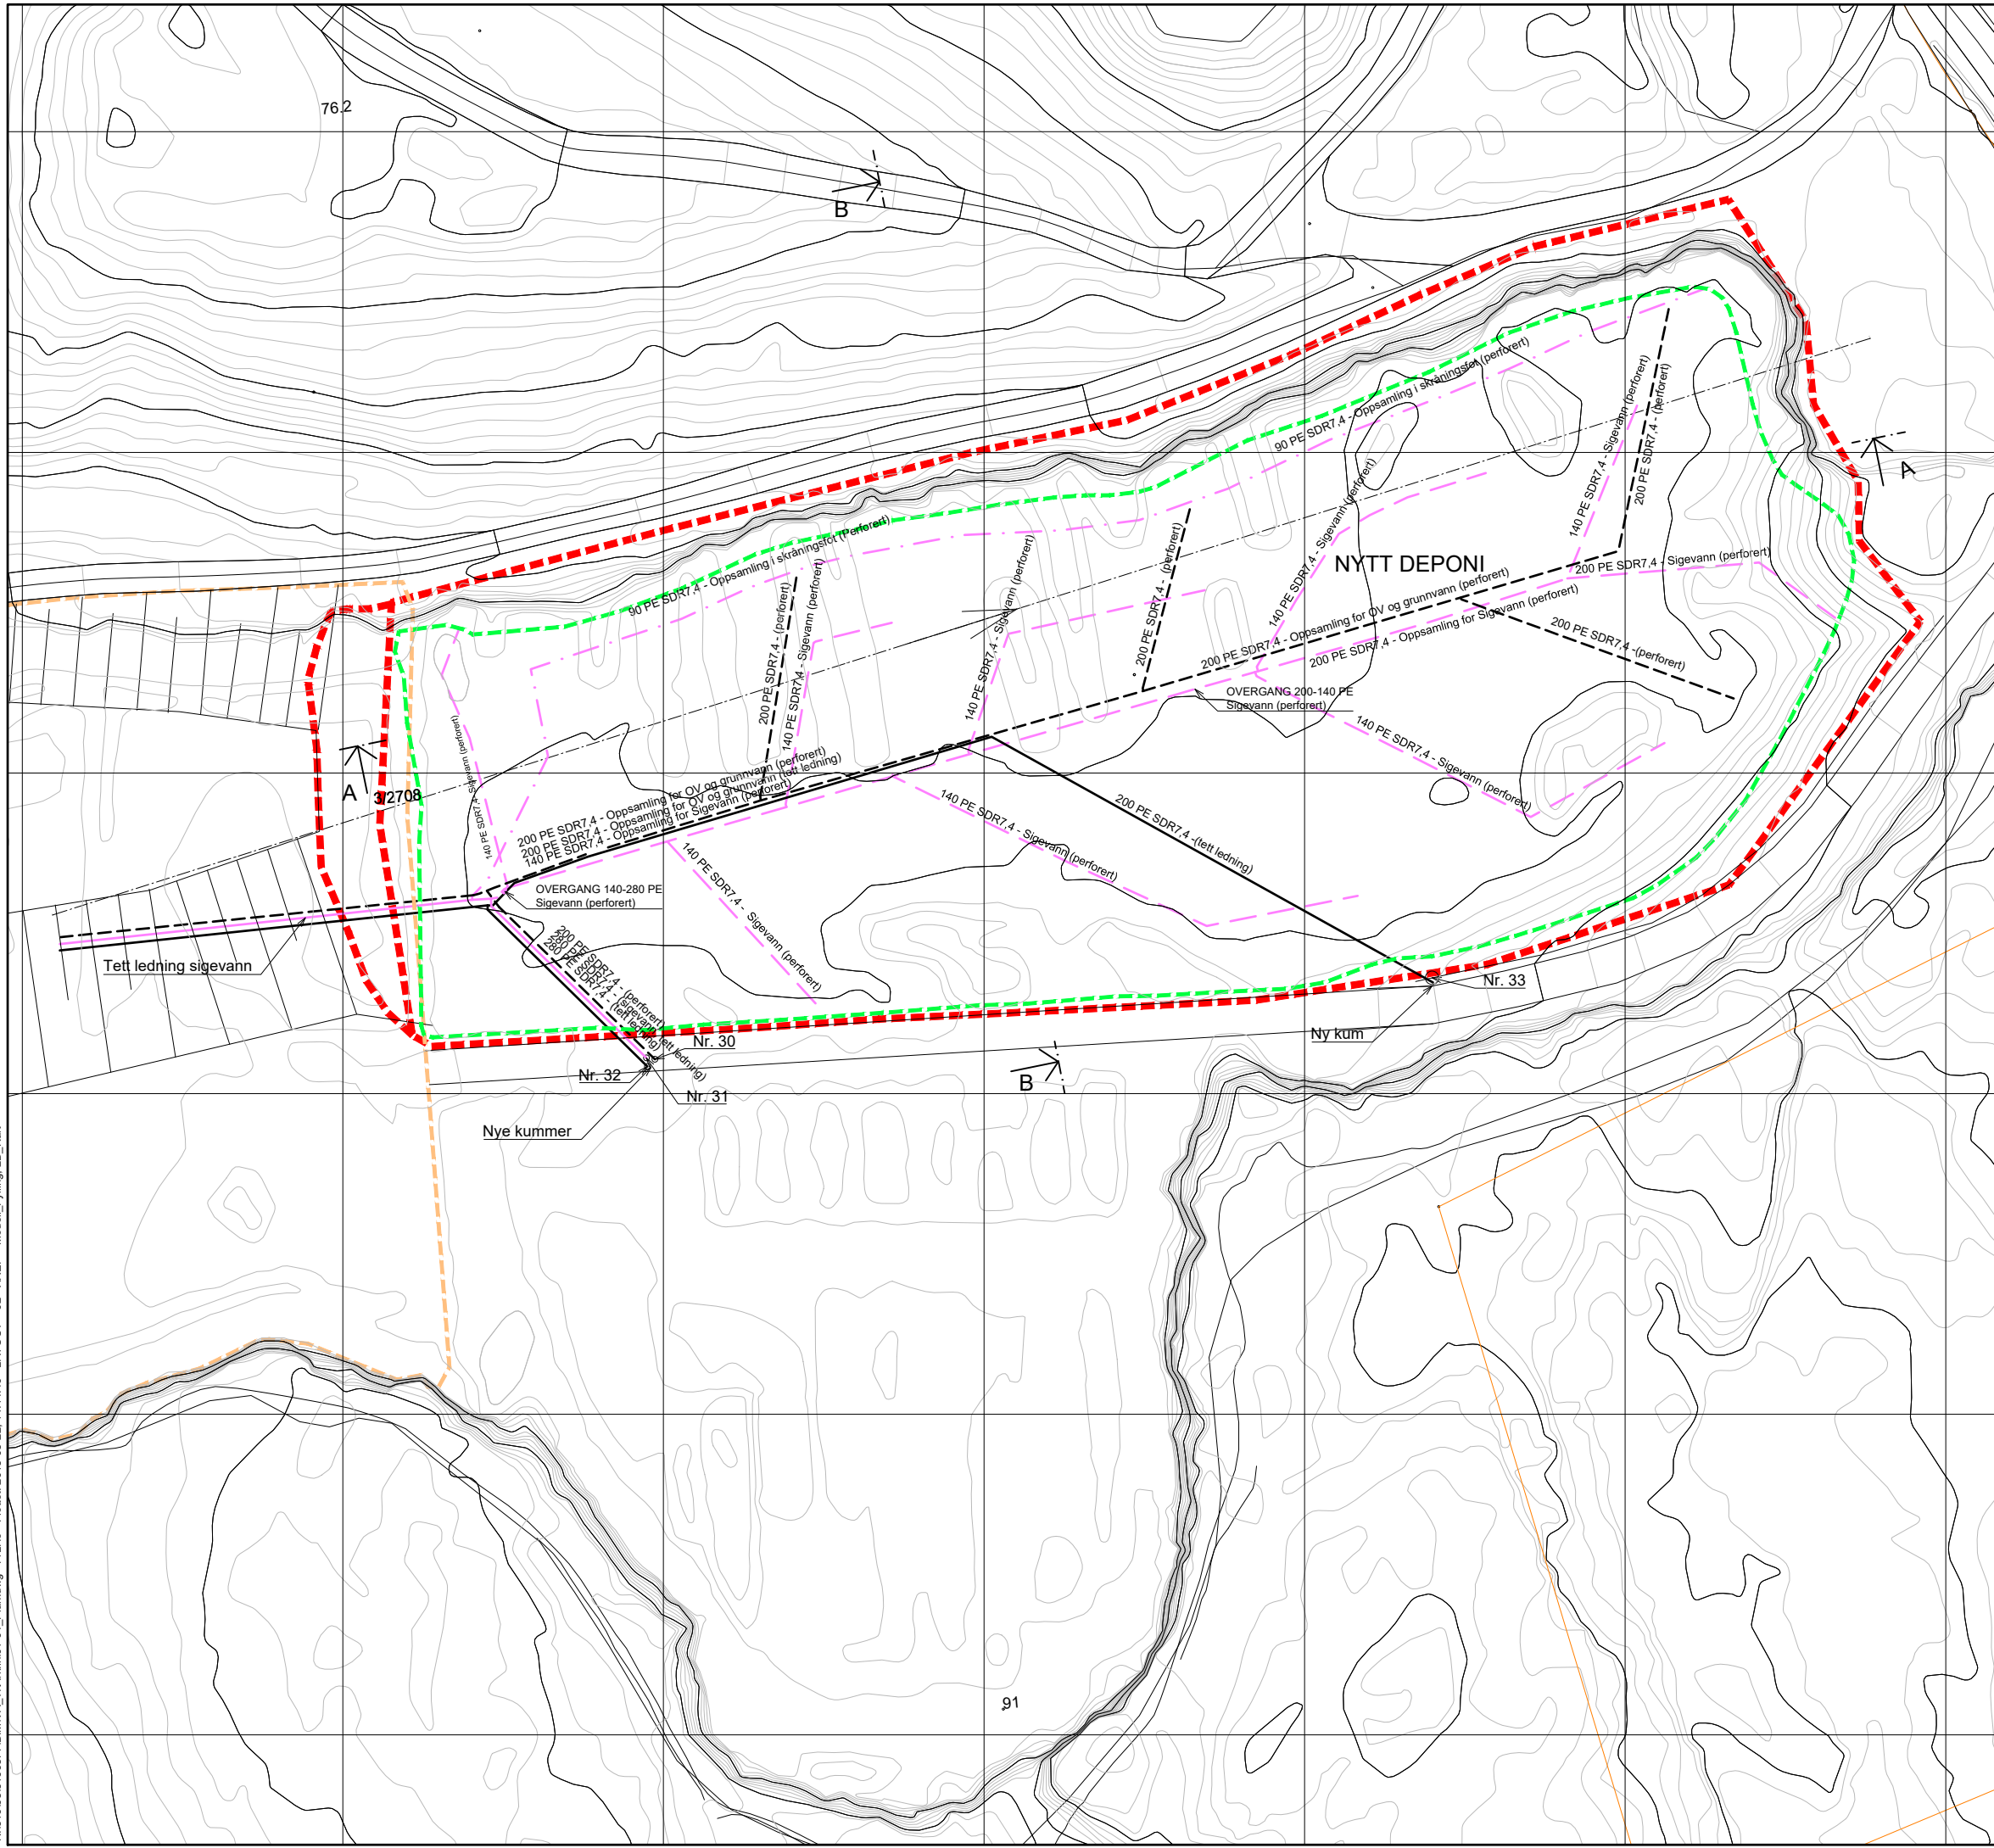

FORKLARINGER


- - - - - Yttergrense for ferdig deponi etappe
- - - - - Grense for membraner i deponi etappe,
- UNDER MEMBRAN:
- - - - - Oppsamlingssystem for OV og grunnvann
- Oppsamlingssystem for OV og grunnvann (tett ledning)
- Oppsamlingsledninger for sigevann (tett ledning)
- - - - - Oppsamlingsledning i skråningsfot
- OVER MEMBRAN:
- - - - - Oppsamlingsledninger for sigevann

ANVISNINGER

1. TILLEGGSANLEGG (DRENSLEDNING) VED SENTRALE KUMMER MÅLES INN PÅ STEDET.

HENVISNINGER

1. SNITT A-A, LENGDESNIITT, SE TEGN. 10
2. SNITT B-B, TVERRSNITT, SE TEGN. 11

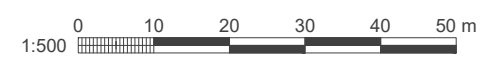

Z09	2018-07-06	Som bygget	BjGui	FrLHe	JFJ
H08	2017-08-31	Endret rørøringer	FrLHe	JFJ	JFJ
H07	2017-08-25	Revidert kumnummerering	FrLHe	JFJ	JFJ
H06	2017-08-14	Revidert yttergrenser	FrLHe	JFJ	JFJ
H05	2017-07-04	Arbeidstegning	FrLHe	JFJ	JFJ
F04	2017-03-06	Revidert tegning	FrLHe	JFJ	JFJ
F03	2017-02-24	For anskaffelse	FrLHe	JFJ	JFJ
A02	2017-02-17	Til videre behandling	FrLHe	JFJ	JFJ
A01		For intern bruk hos utgivende part	ChSan		
Rev.	Dato	Beskrivelse	Utarbeidet	Fagkontroll	Godkjent

Dette dokumentet er utarbeidet av Norconsult AS som del av det oppdraget som fremgår nedenfor. Opphavsretten tilhører Norconsult AS. Dokumentet må bare benyttes til det formål som oppdragsavtalen beskriver, og må ikke kopieres eller gjøres tilgjengelig på annen måte eller i større utstrækning enn formålet tilsier.

MOVAR	Målestokk (gjelder A3) 1:1000
UTVIDELSE PÅ DEPONI PÅ SOLGÅRD	
ANLEGGSTILTAK I BUNN	
	Oppdragsnummer 5166877
Tegningsnummer 02	Revisjon Z09