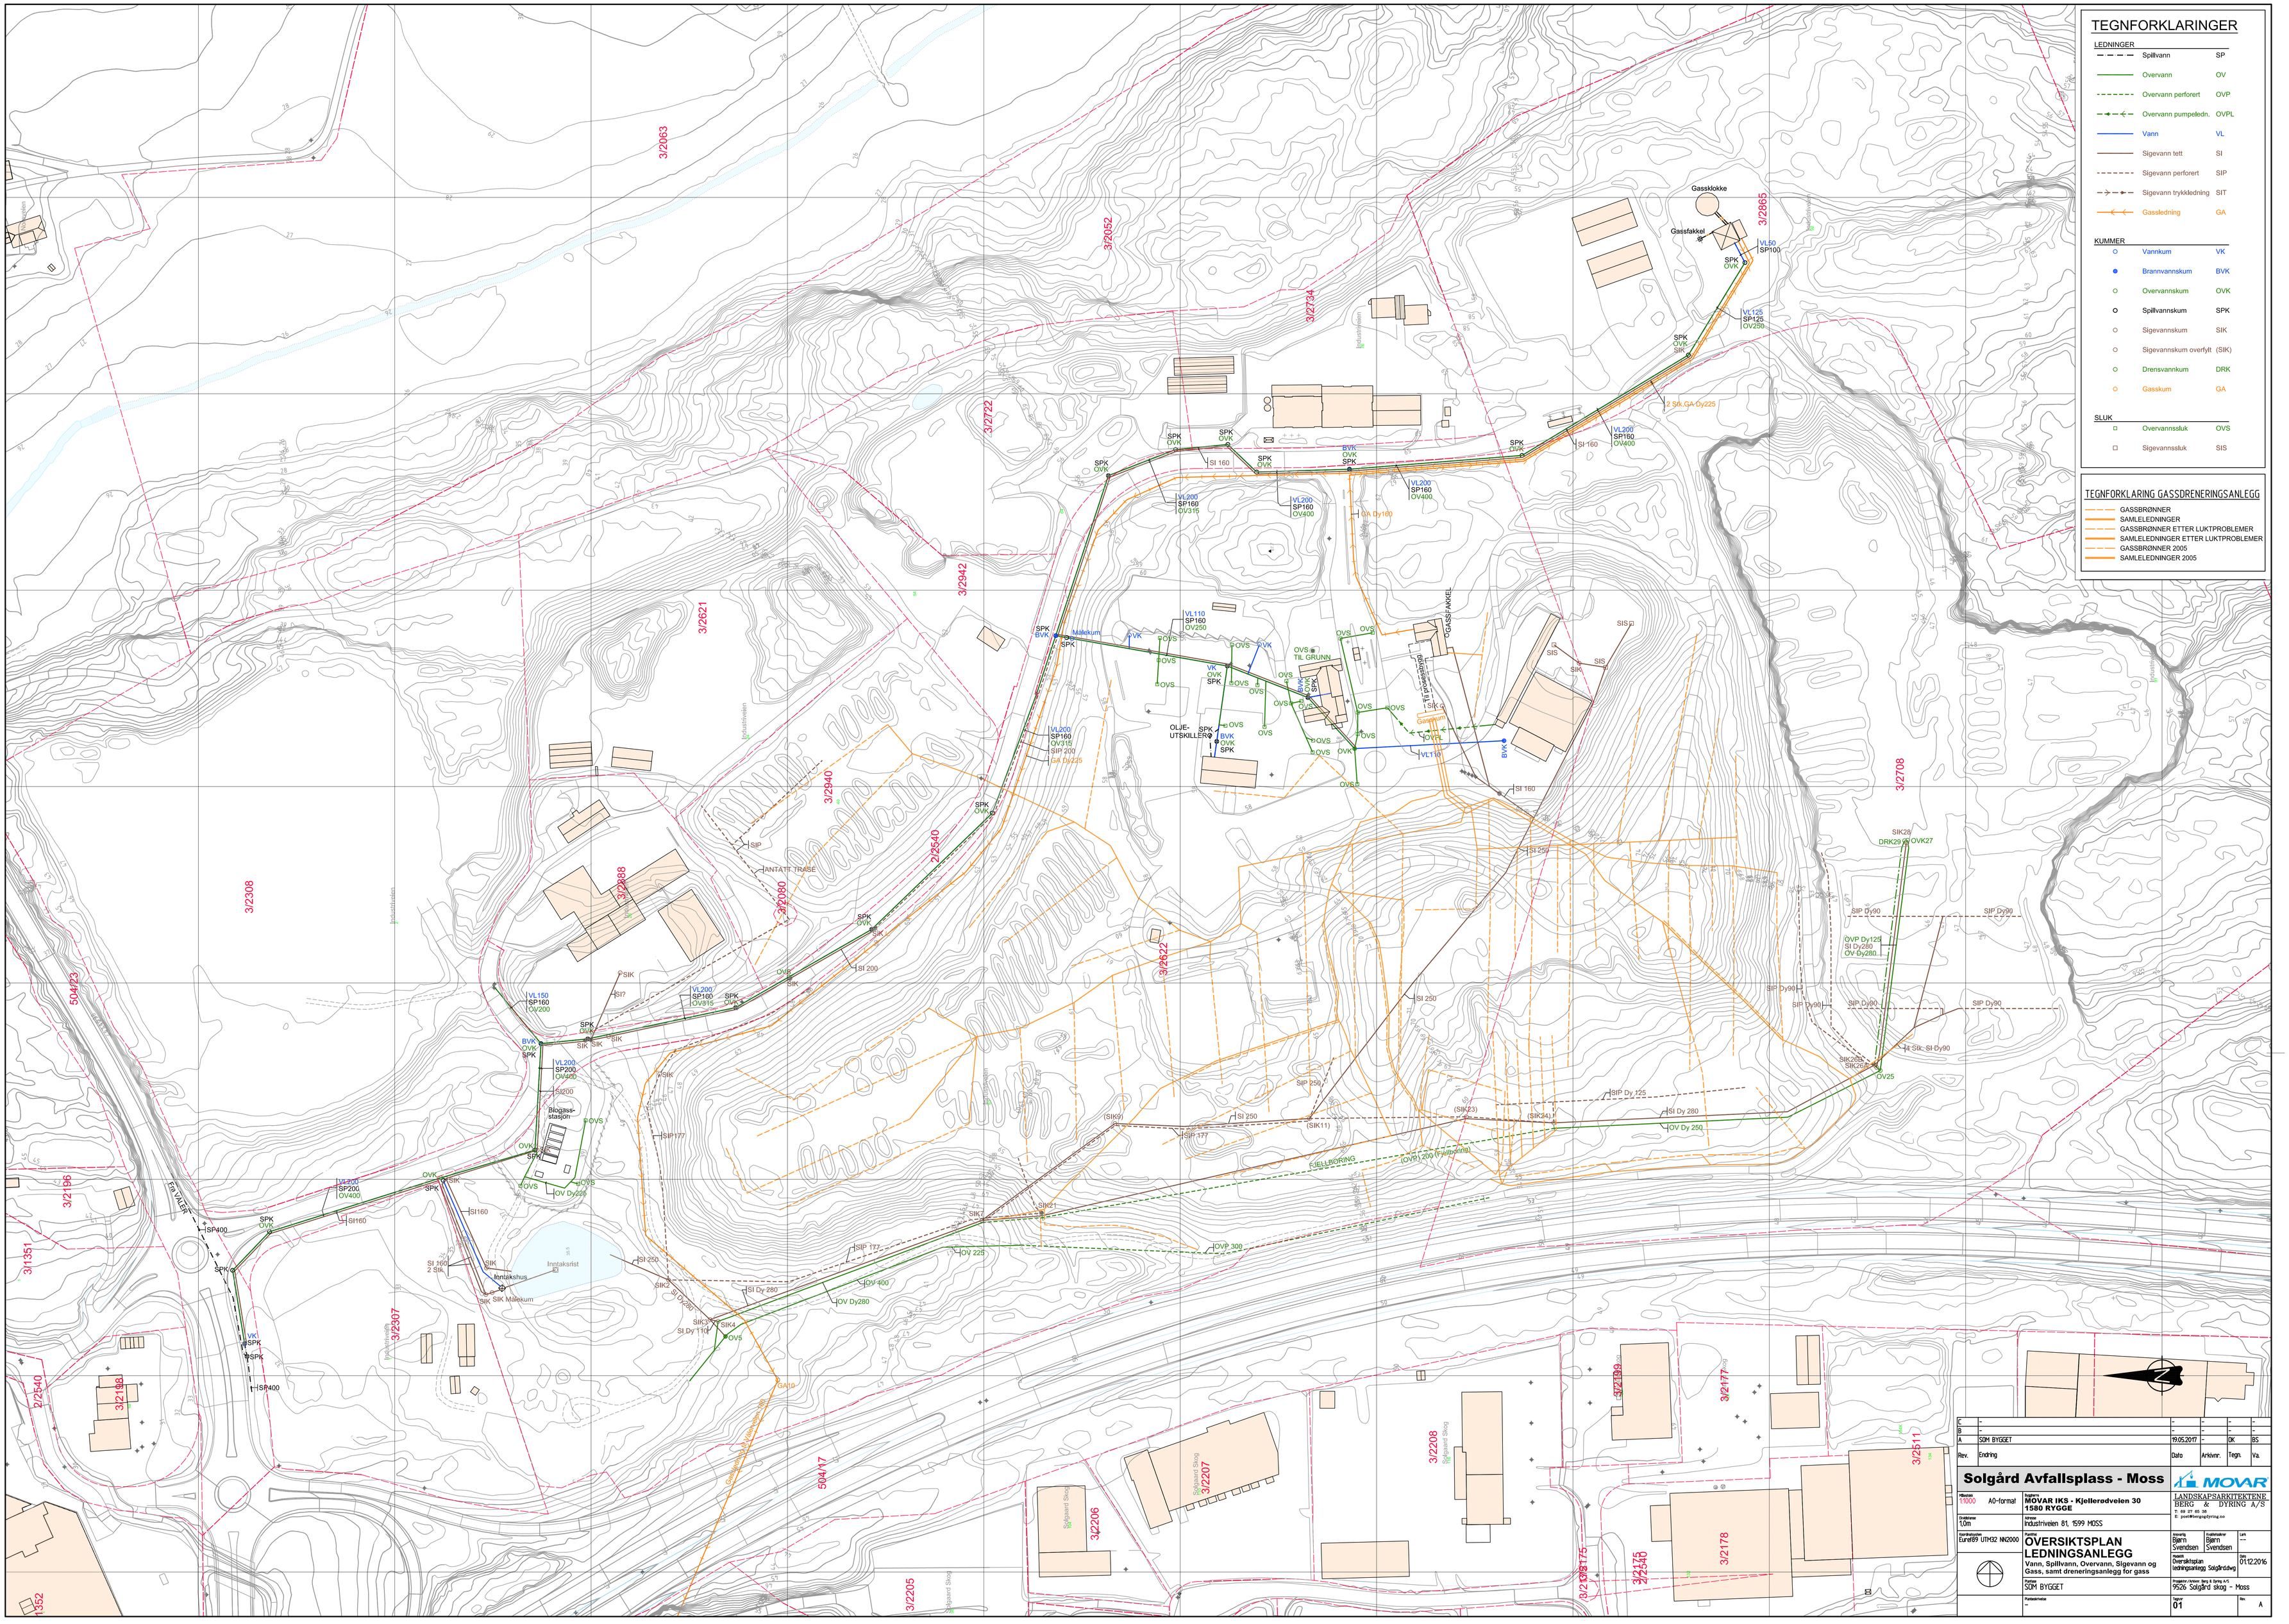

Rev.	Endring	Dato	Arkivnr.	Tegn.	Va.
C	-	-	-	-	-
B	-	-	-	-	-
A	SOM BYGGET	19.05.2017	-	OK	BS

Solgård Avfallsplass - Moss

MOVAR
LANDSKAPSARKITEKTENE BERG & DYRING A/S
T: 68 27 65 38
E: post@berg-dyring.no

Tilbyder: 1:1000 A0-format	Tegnfor: MOVAR IKS - Kjellerødveien 30 1580 RYGGE		
Dimensjon: 1,0m	Adresse: Industriveien 81, 1599 MOSS		
Koordinatsystem: Euref89 UTM32 NN2000	Plantitel: OVERSIKTSPLAN LEDNINGSANLEGG Vann, Spillvann, Overvann, Sigevann og Gass, samt dreneringsanlegg for gass	Tegnerig: Bjørn Svendsen	Kontrollerer: Bjørn Svendsen
		Plantitel: Oversiktsplan ledningsanlegg Solgård.dwg	Dato: 01.12.2016
	Plantitel: SOM BYGGET	Prosjektnr./Jobbnr. Berg & Dyring A/S: 9526 Solgård skog - Moss	
	Plantitelnr/Hotel: -	Tegnnr: 01	Rev.: A